


领创 大地城项目现状竣工图

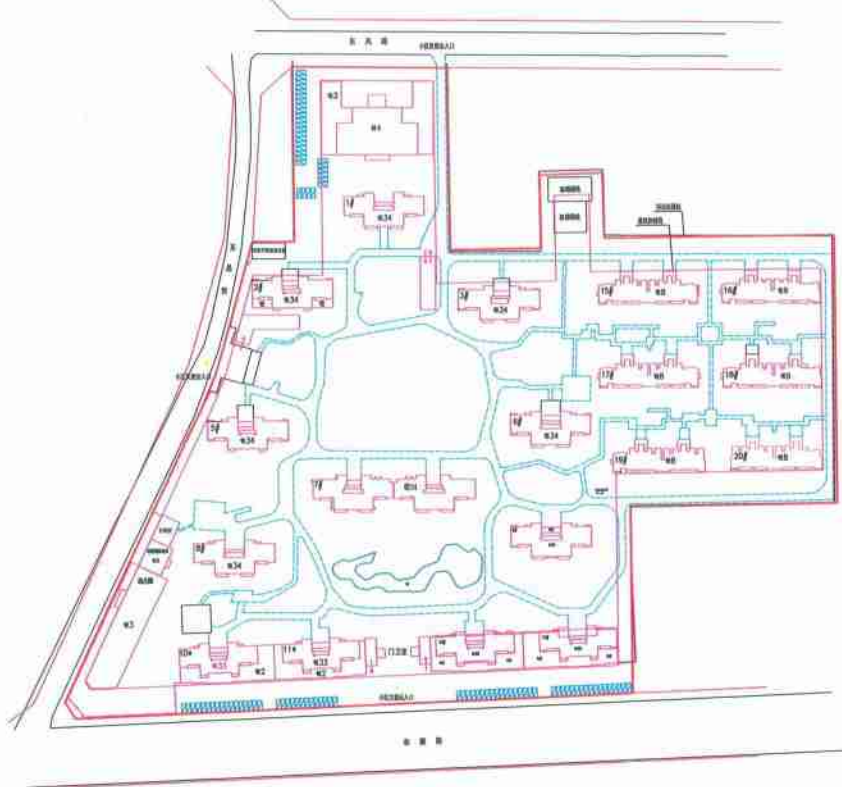

领创·大地城项目现状竣工图			

规划勘测队：王力军、周平安、魏红、孙伟、董建刚  
 2023年04月26日